



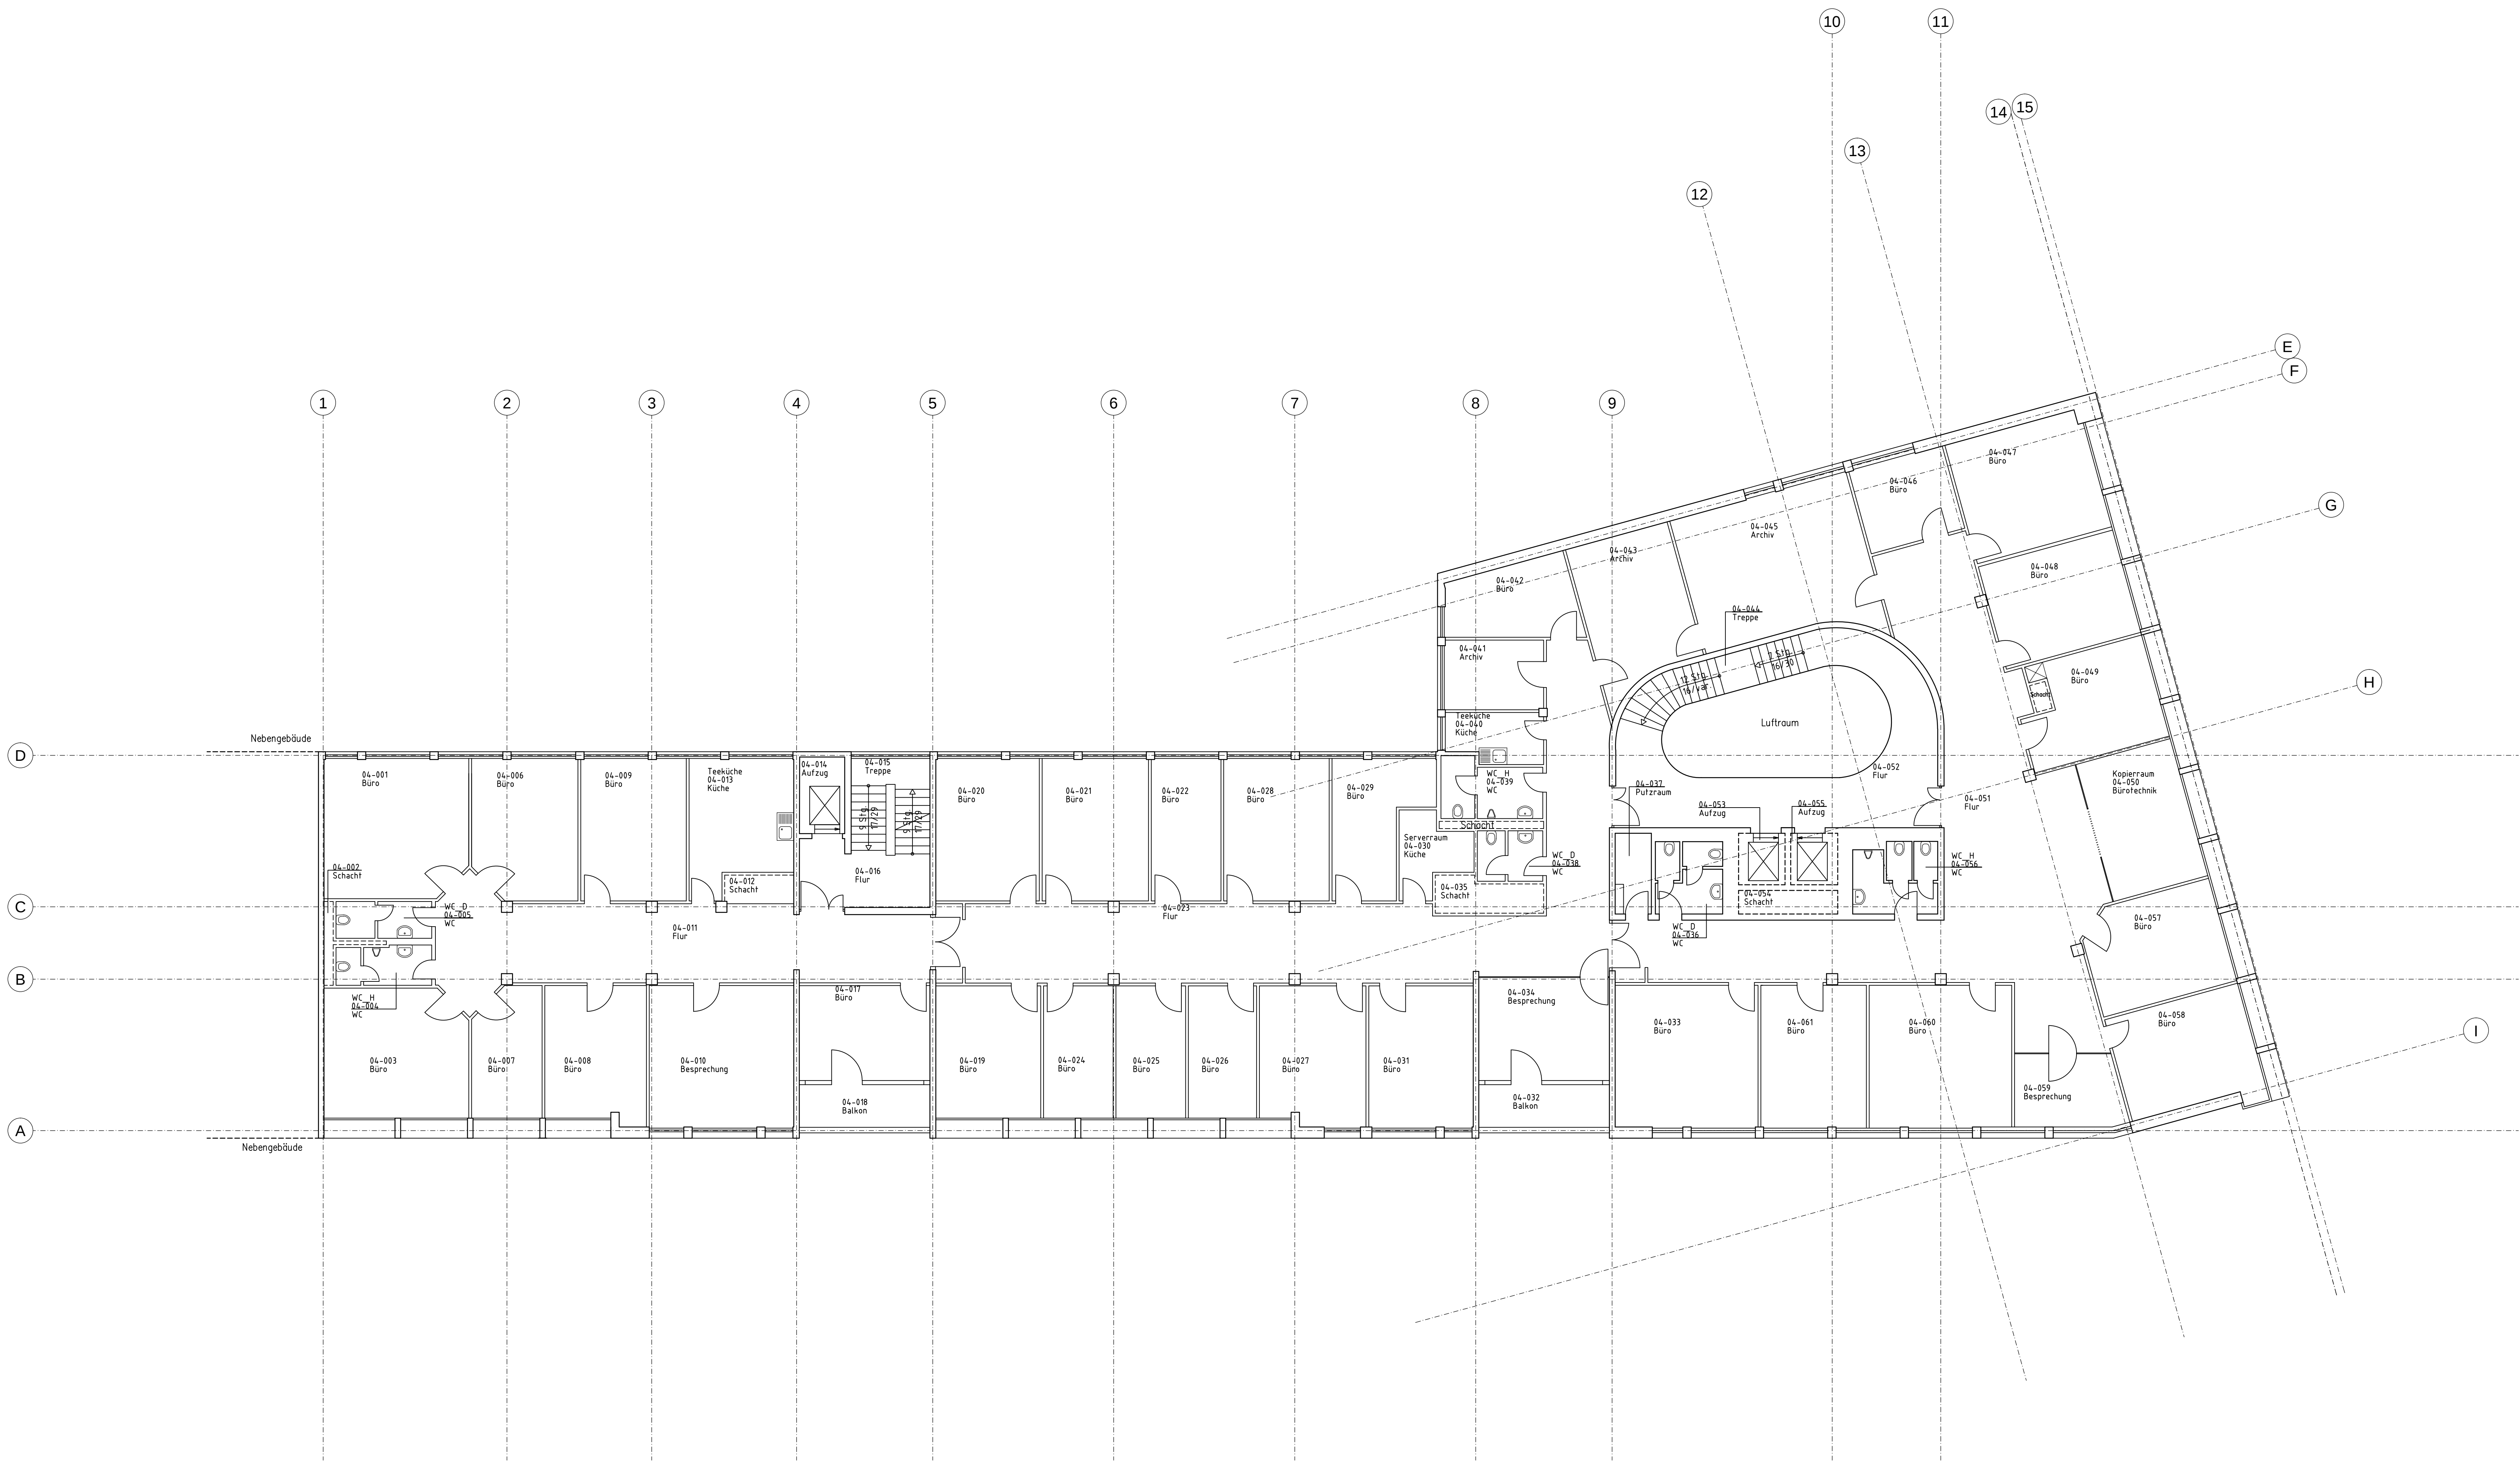

0 1 2 3 4 5m

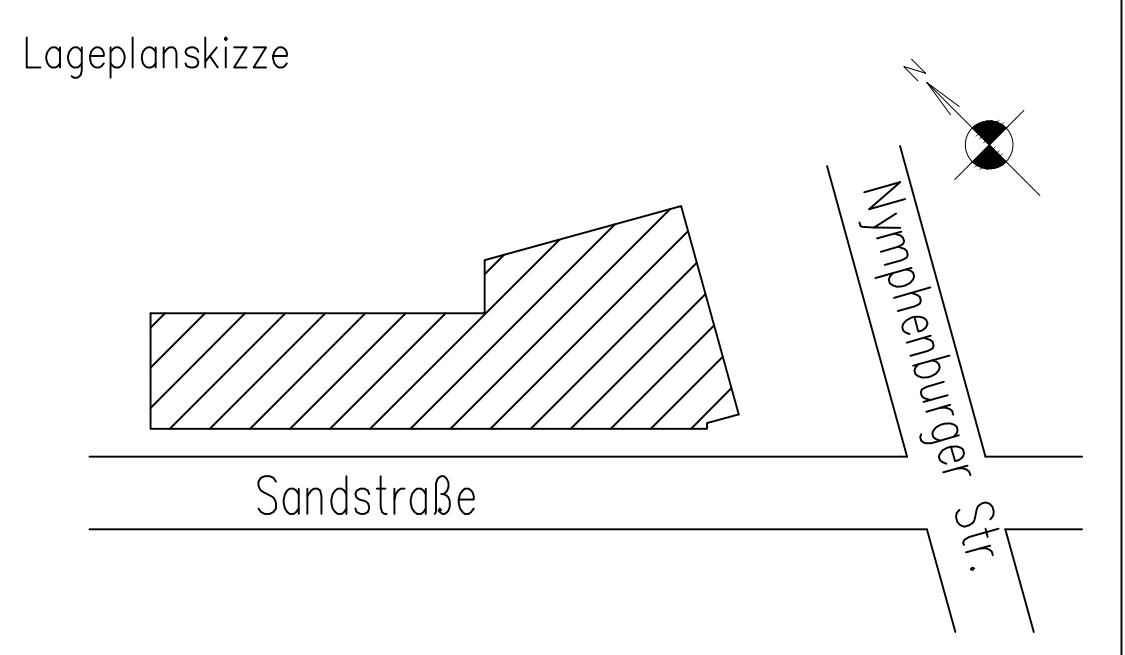

|            |                                     |            |  |
|------------|-------------------------------------|------------|--|
| Phase      | Bestandsplan                        |            |  |
| Gebäude    | Bürogebäude                         |            |  |
| Ort/Straße | 80335 München, Nymphenburger Str.14 |            |  |
| Planinhalt | 4.Obergeschoss                      |            |  |
| Maßstab    | Datum                               | 27.03.2023 |  |
| Objekt-Nr. | Plan-Nr.                            |            |  |