

[illegible]

GEMARKUNG LEOPOLDSHÖHE
FLUR 1
PARZELLE AUS: 925:1376

5 OBSTBÄUME ALS ERSATZPFLANZE

G E S E H E N
32754 Detmold, den
27. NOV. 2017
KREIS LIPPE
Der Landrat
- Technische Bauaufsicht -
Im Auftrag



GEMEINDE LEOPOLDSHÖHE

GEMARKUNG LEOPOLDSHÖHE

FLUR 1

PARZELLE AUS: ~~925:1376~~

GRUNDSTÜCKSGRÖSSE = 539 m²

WA 2 WE

0,4 (0,4)

o l E

SD 20°-45°

TH max. 4,80m

FH max. 10,00m

Bauaufsichtlich geprüft
und genehmigt
gemäß § 63/68 BauO NW in Verbindung
mit dem ausgestellten Bauschein
32754 Detmold, den

27. NOV. 2017

KREIS LIPPE
Der Landrat

- Technische Bauaufsicht -
Im Auftrag

BAUANTRAGSPLAN



Ingenieurbüro für Baustatik Gildestraße 2, 32657 Lemgo. Tel: 05261-92022-21, Fax 05261-92022-20


Projekt: NEUBAU EINES ZWEIFAMILIENHAUSES, HOVEDISSER STR. 2, 32791 LAGE

Bauherr: ~~ANDREAS W. SLECHTNER, HINDEBURGSTR. 21, 32791 LAGE~~

Planverfasser: Dipl.-Ing. Alexander Guse Maßstab 1:500 Datum: 21.11.2017 LAGEPLAN

Der Bauherr: Der Planverfasser:

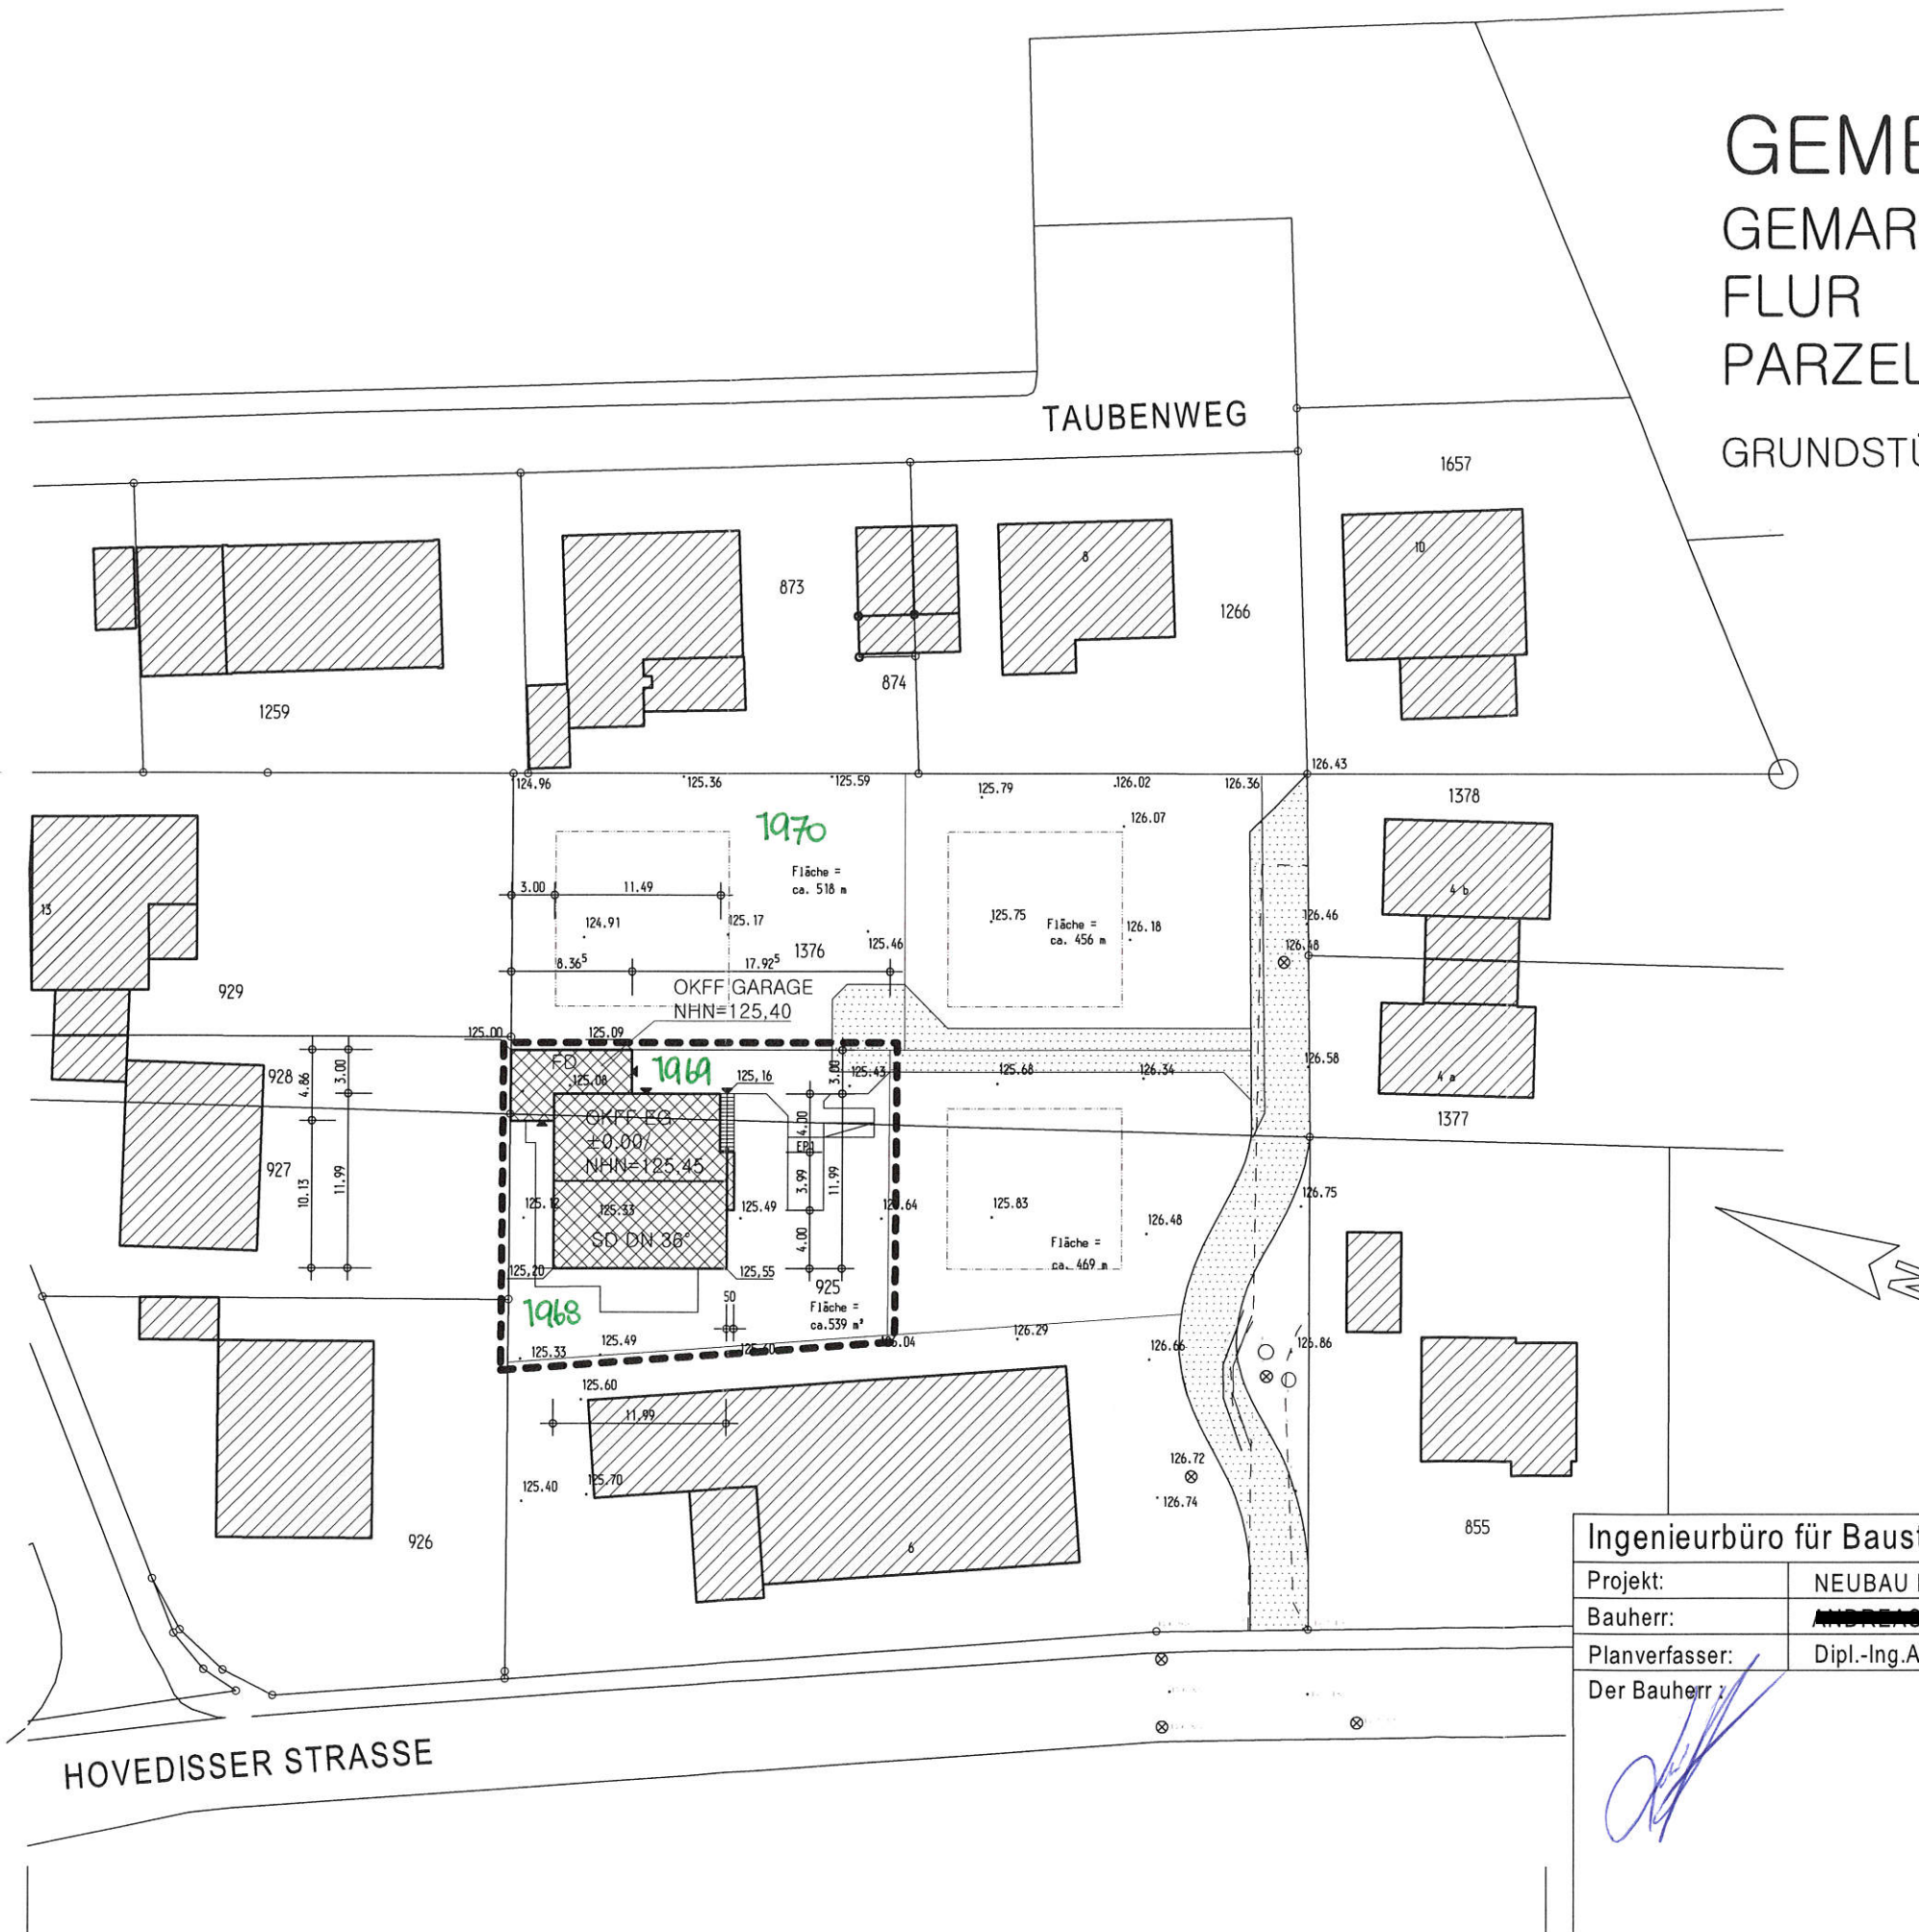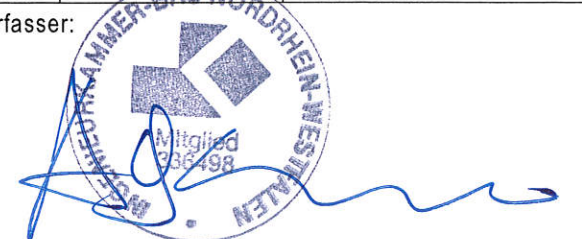

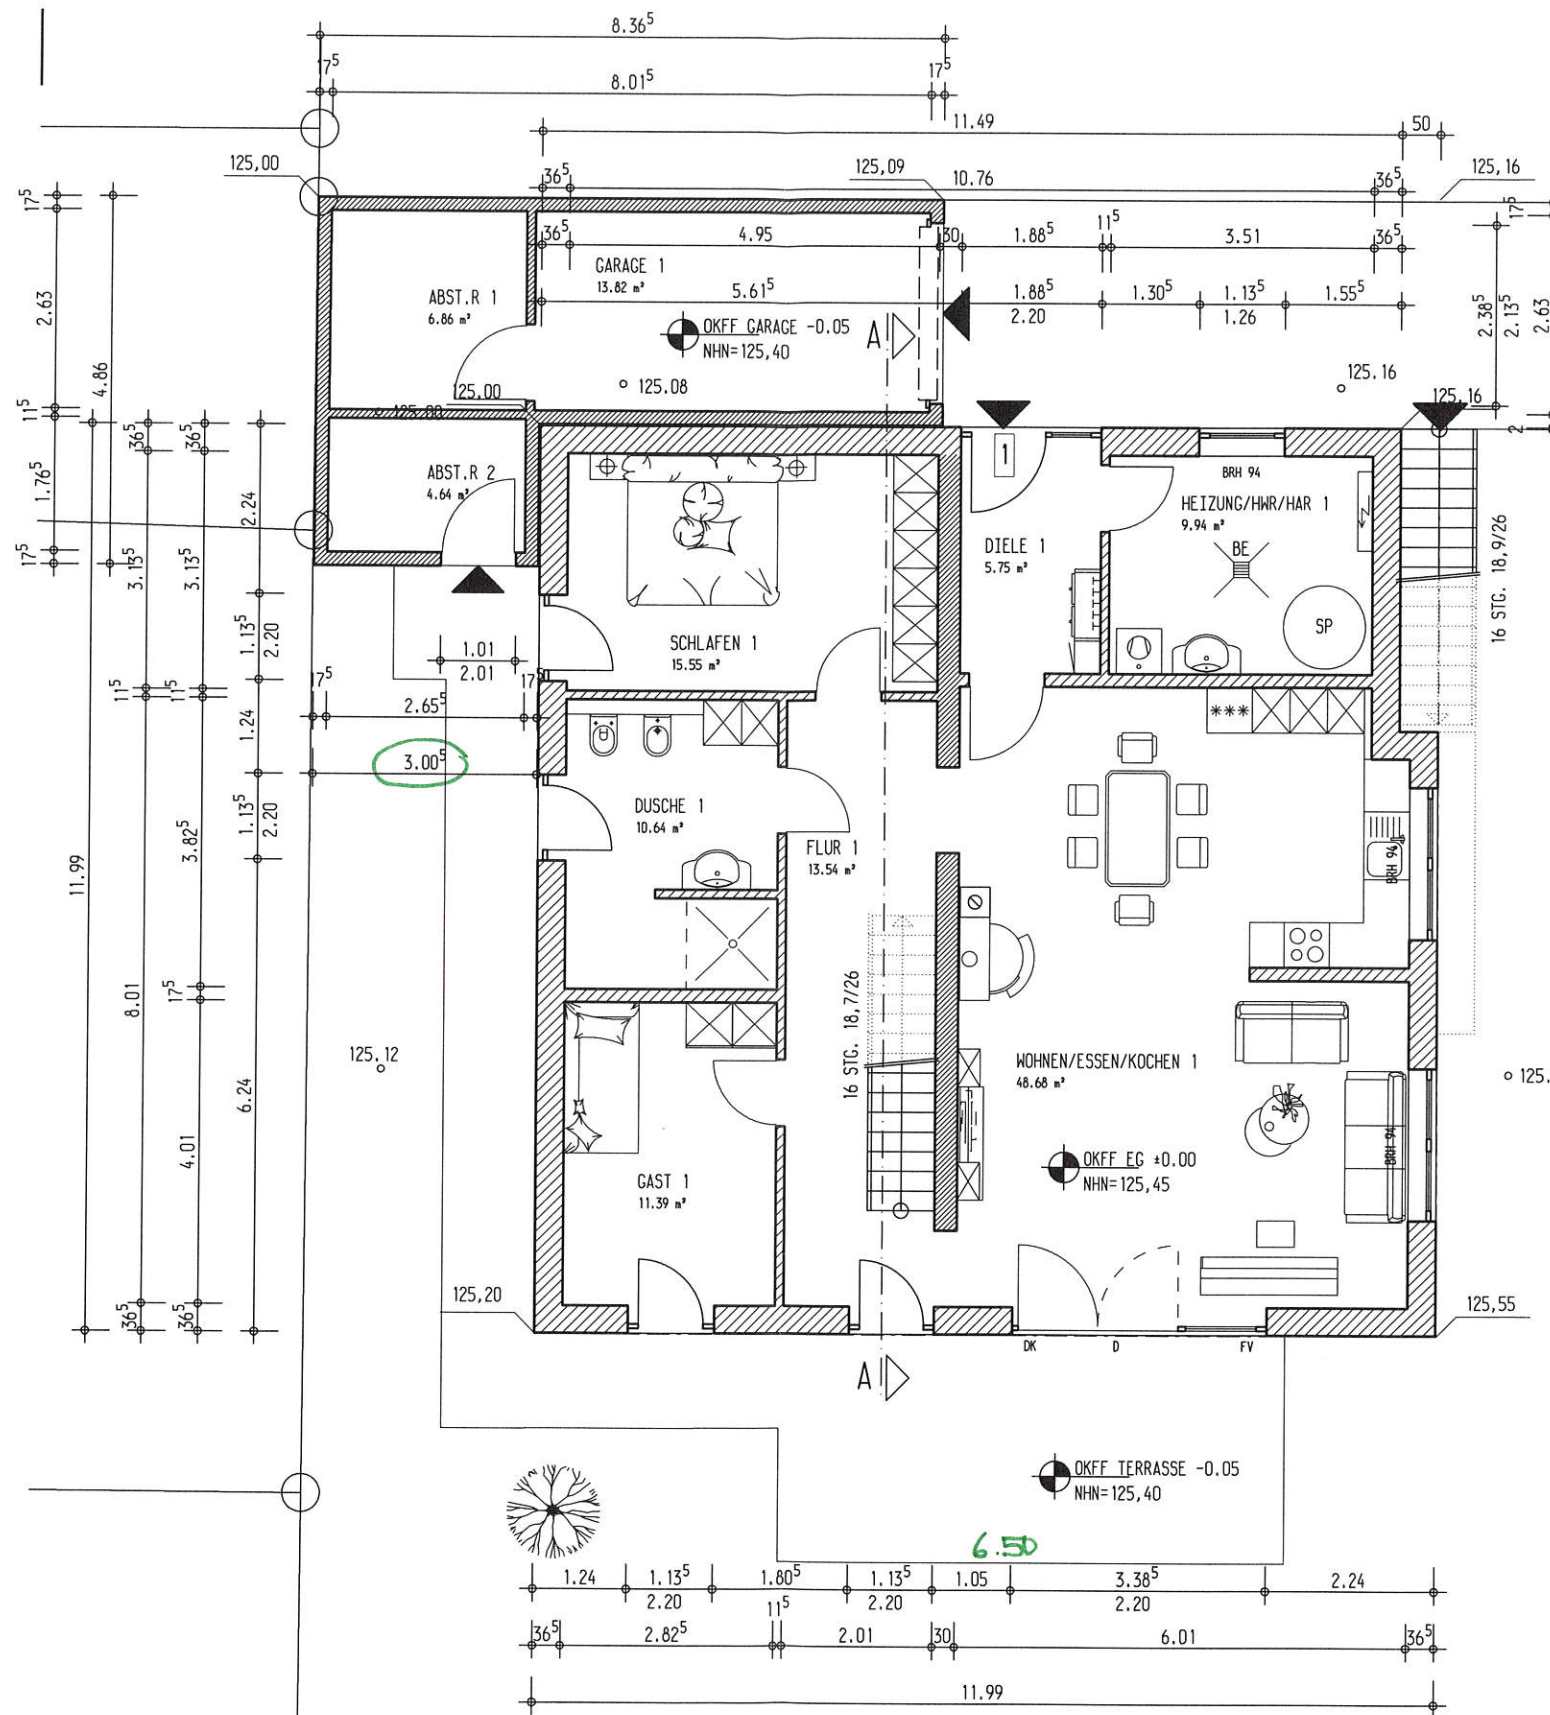

Fläche =
ca. 539 m

Bauaufsichtlich geprüft
und genehmigt
gemäß § 63/68 BauO NW in Verbindung
mit dem ausgestellten Bauschein
32754 Detmold, den

27. NOV. 2017

KREIS LIPPE
Der Landrat

- Technische Bauaufsicht -
Im Auftrag

24. Nov. 2017

BAUANTRAGSPLAN

Ingenieurbüro für Baustatik Gildestraße 2, 32657 Lemgo. Tel: 05261-92022-21, Fax 05261-92022-20



Planverfasser: Dipl.-Ing. Alexander Guse Maßstab 1:100 Datum 21.11.2017 ERDGESCHOSS

Der Bauherr: Der Planverfasser:




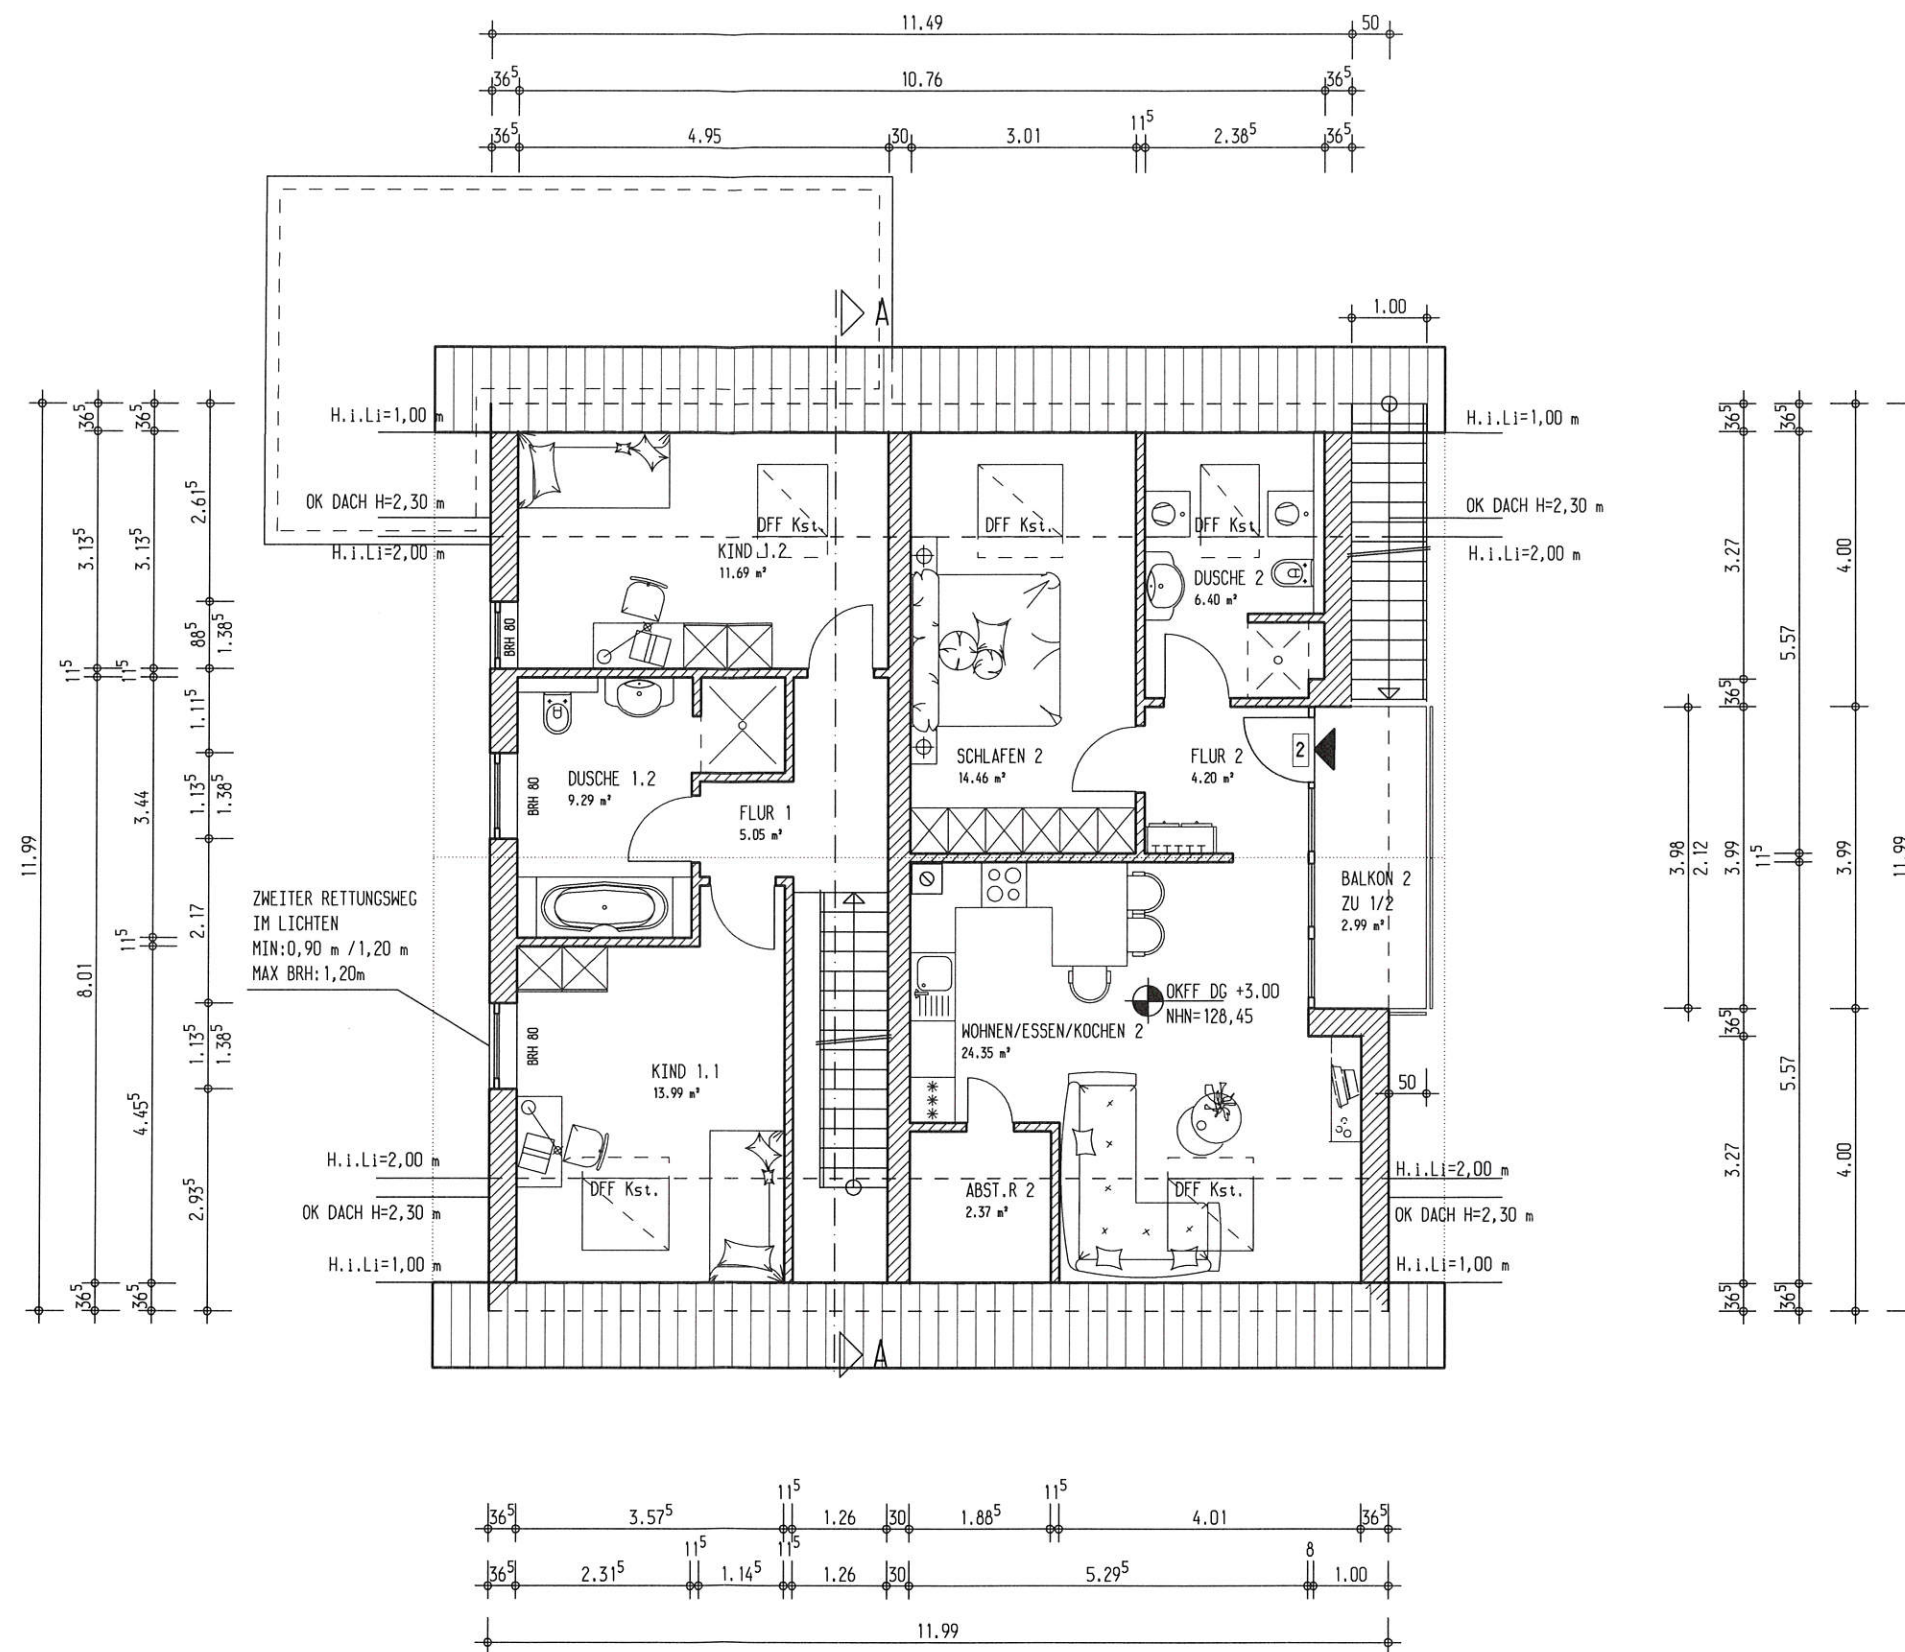

Bauaufsichtlich geprüft
und genehmigt
gemäß § 03/68 BauO NW in Verbindung
mit dem ausgestellten Bauschein
32754 Detmold, den
27. NOV. 2017
KREIS LIPPE
Der Landrat
- Technische Bauaufsicht -
Im Auftrag

24. Nov. 2017
BAUANTRAGSPLAN

Ingenieurbüro für Baustatik Gildestraße 2, 32657 Lemgo. Tel:05261-92022-21, Fax 05261-92022-20				
Projekt:	NEUBAU EINES ZWEIFAMILIENHAUSES, HOVEDISSEER STR. 21, 32791 LAGE			
Bauherr:	ANDREAS u. GLENN LIEBER, HINDENBURG STR. 21, 32791 LAGE			
Planverfasser:	Dipl.-Ing. Alexander Guse	Maßstab 1:100	Datum 21.11.2017	DACHGESHOSS
Der Bauherr:	Der Planverfasser:			

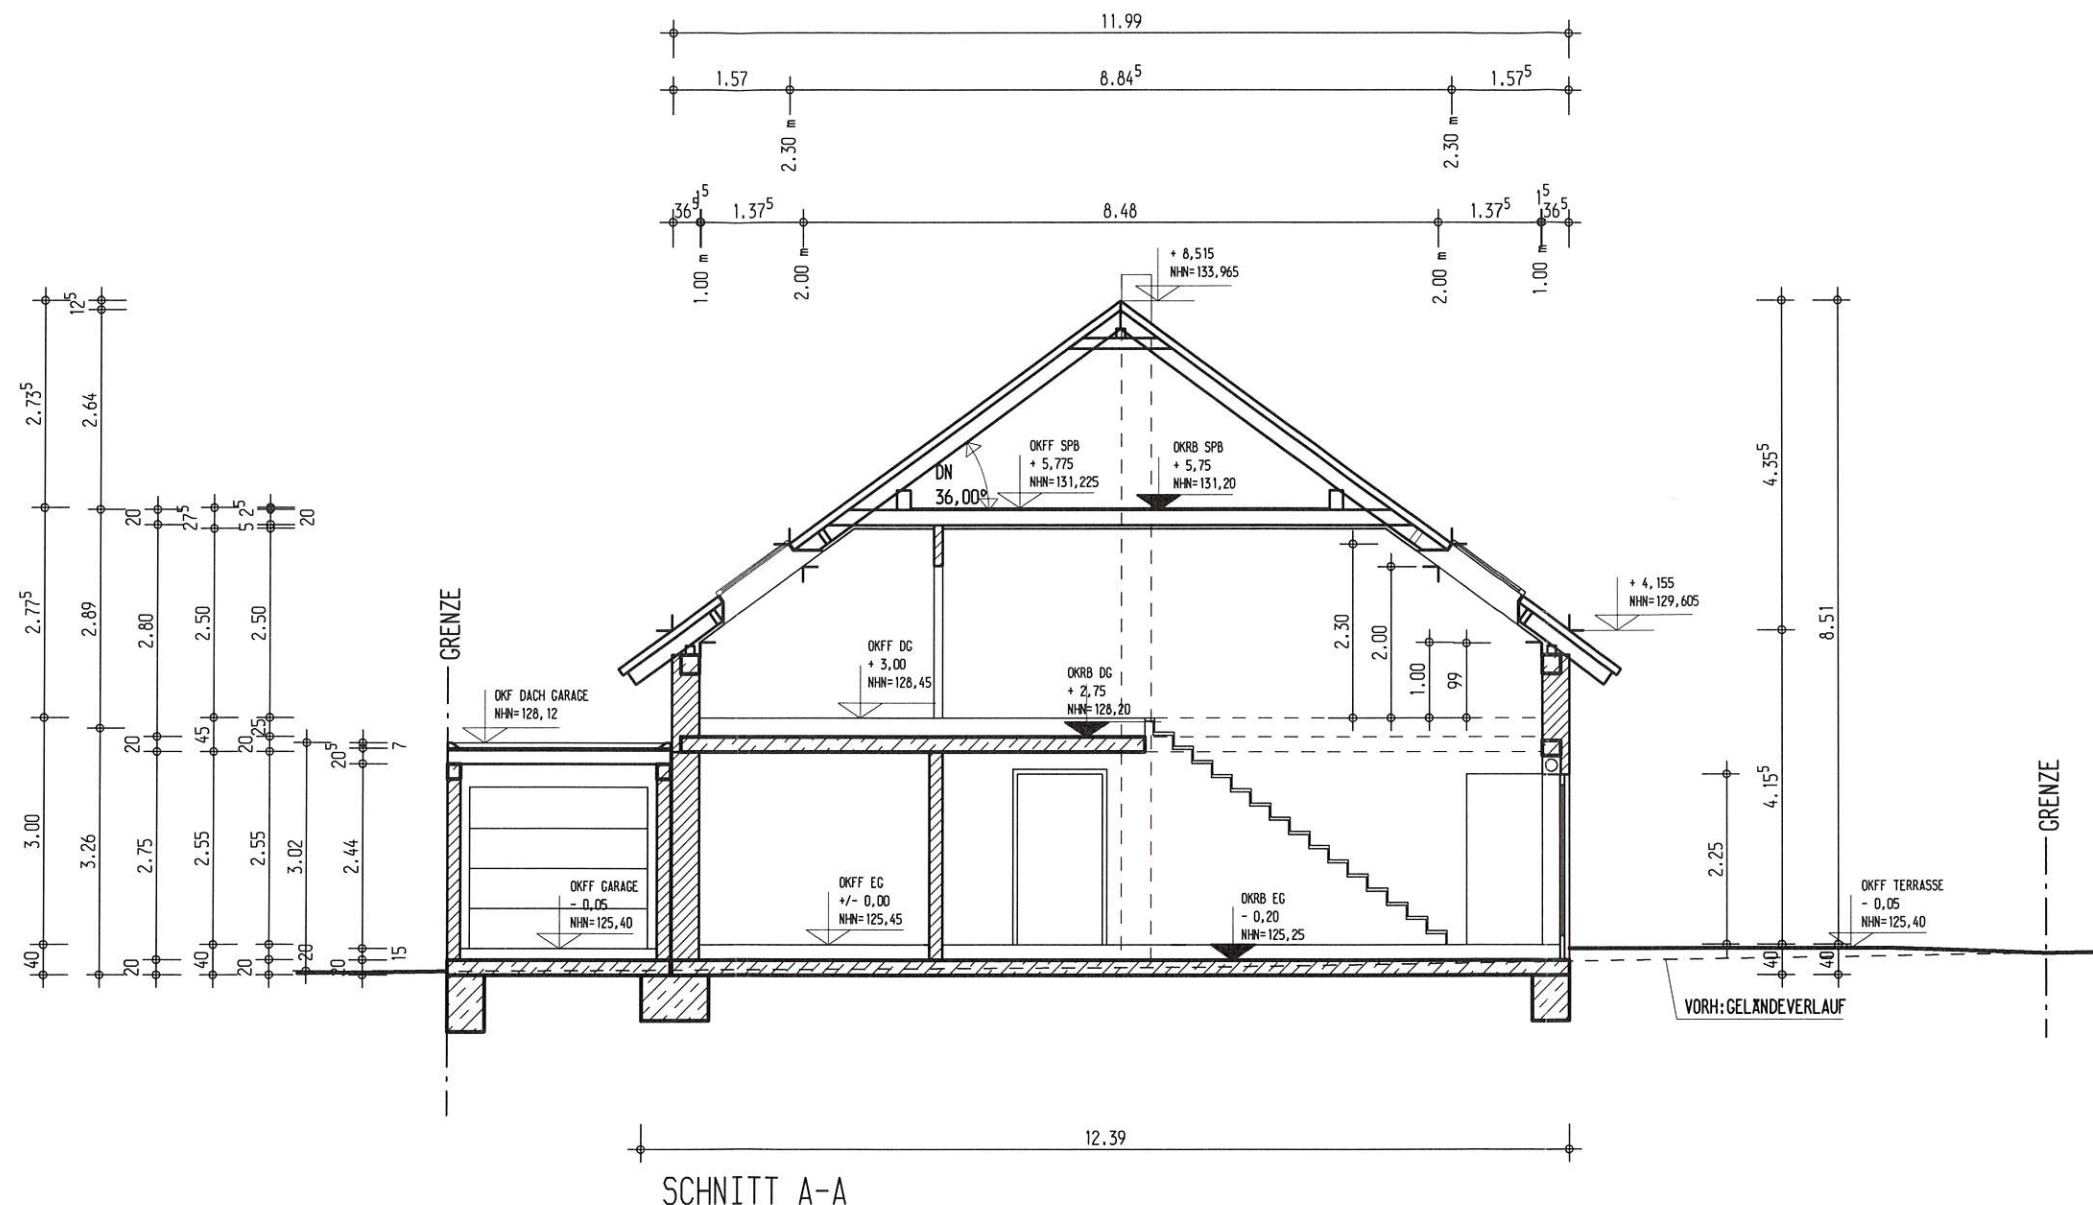

Bauaufsichtlich geprüft
und genehmigt
gemäß § 63/68 BauO NW in Verbindung
mit dem ausgestellten Bauschein
32754 Detmold, den

27. NOV. 2017

KREIS LIPPE
Der Landrat

- Technische Bauaufsicht -
Im Auftrag

24. Nov. 2017
BAUANTRAGSPLAN

Ingenieurbüro für Baustatik Gildestraße 2, 32657 Lemgo. Tel:05261-92022-21, Fax 05261-92022-20				
Bauherr:	ANDREAS A. OLSCHLIEDER, HINDENBURG STR. 21, 32791 LAGE			
Planverfasser:	Dipl.-Ing. Alexander Guse	Maßstab 1:100	Datum 21.11.2017	SCHNITT A-A
Der Bauherr:	Der Planverfasser:			

Bauaufsichtlich geprüft
und genehmigt
gemäß § 63/68 BauO NW in Verbindung
mit dem ausgestellten Bauschein
32754 Detmold, den

27. NOV. 2017

KREIS LIPPE
Der Landrat


- Technische Bauaufsicht -
Im Auftrag



24. Nov. 2017

BAUANTRAGSPLAN

Ingenieurbüro für Baustatik		Gildestraße 2, 32657 Lemgo. Tel:05261-92022-21, Fax 05261-92022-20		
Bauherr:	ANDREAS A. SLECHTLIEDER, HINDEBURG STR. 21, 32791 LAGE			
Planverfasser:	Dipl.-Ing. Alexander Guse	Maßstab 1:100	Datum: 21.11.2017	OST ANSICHT
Der Bauherr:	Der Planverfasser:			

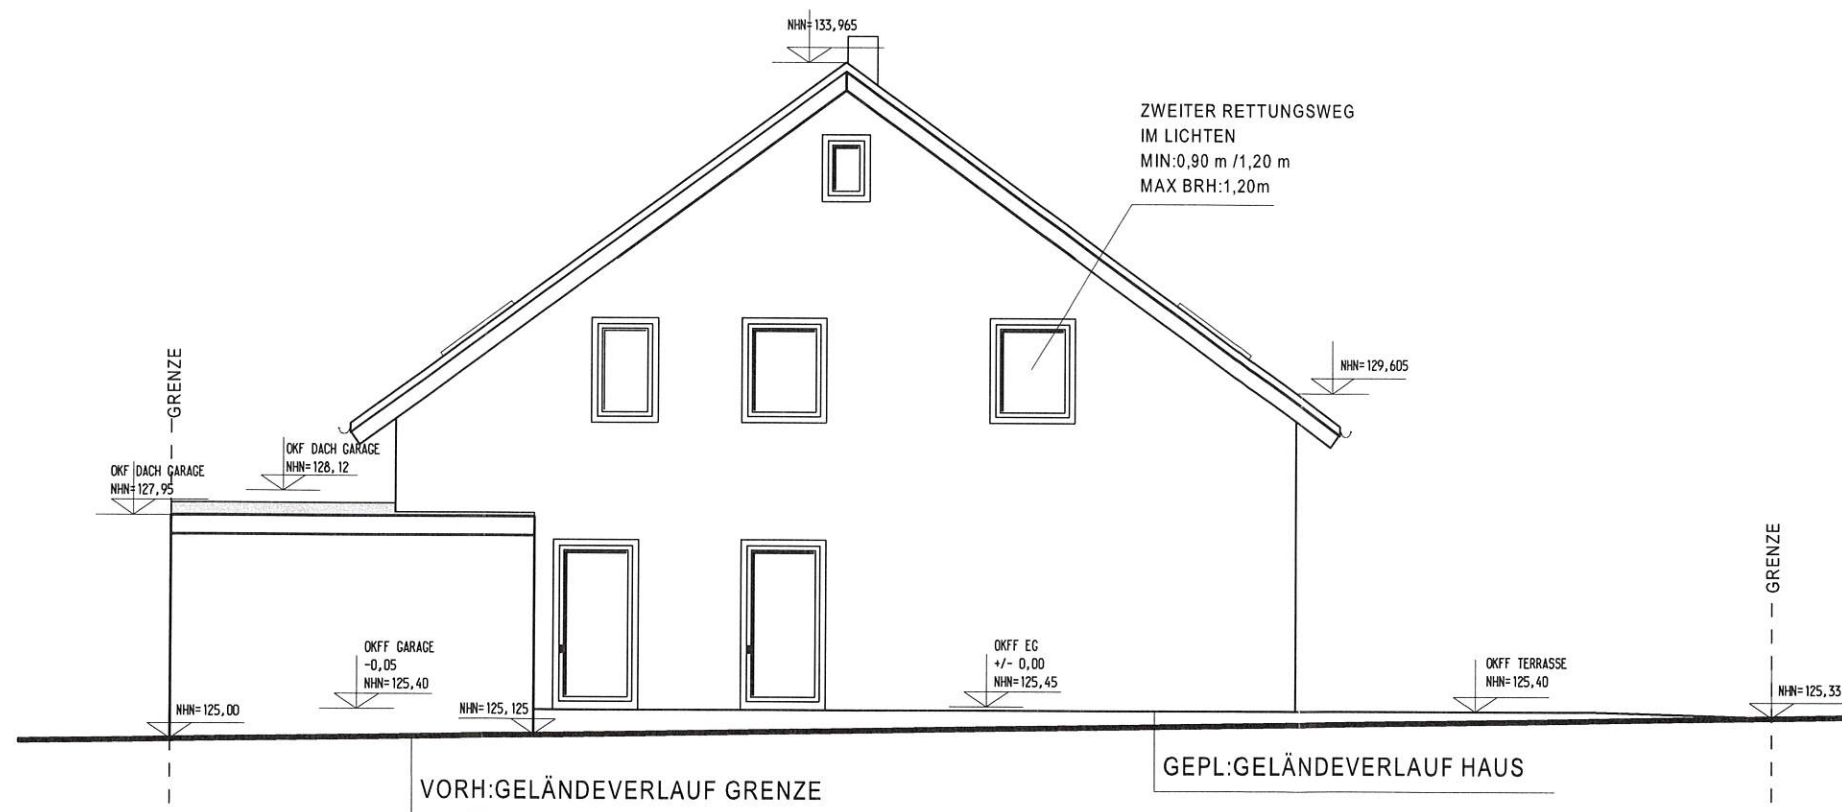

ANSICHT VON NORDEN

Bauaufsichtlich geprüft
und genehmigt
gemäß § 63/68 BauO NW in Verbindung
mit dem ausgestellten Bauschein
32754 Detmold, den

27. NOV. 2017

KREIS LIPPE
Der Landrat


- Technische Bauaufsicht -
Im Auftrag

24. Nov. 2017

BAUANTRAGSPLAN

Ingenieurbüro für Baustatik Gildestraße 2, 32657 Lemgo. Tel:05261-92022-21, Fax 05261-92022-20				
Bauherr:	ANDREAS u. GLENN LIEBER, HINDENBURG STR. 21, 32791 LAGE			
Planverfasser:	Dipl.-Ing. Alexander Guse	Maßstab 1:100	Datum 21.11.2017	NORD ANSICHT
Der Bauherr:	Der Planverfasser:			



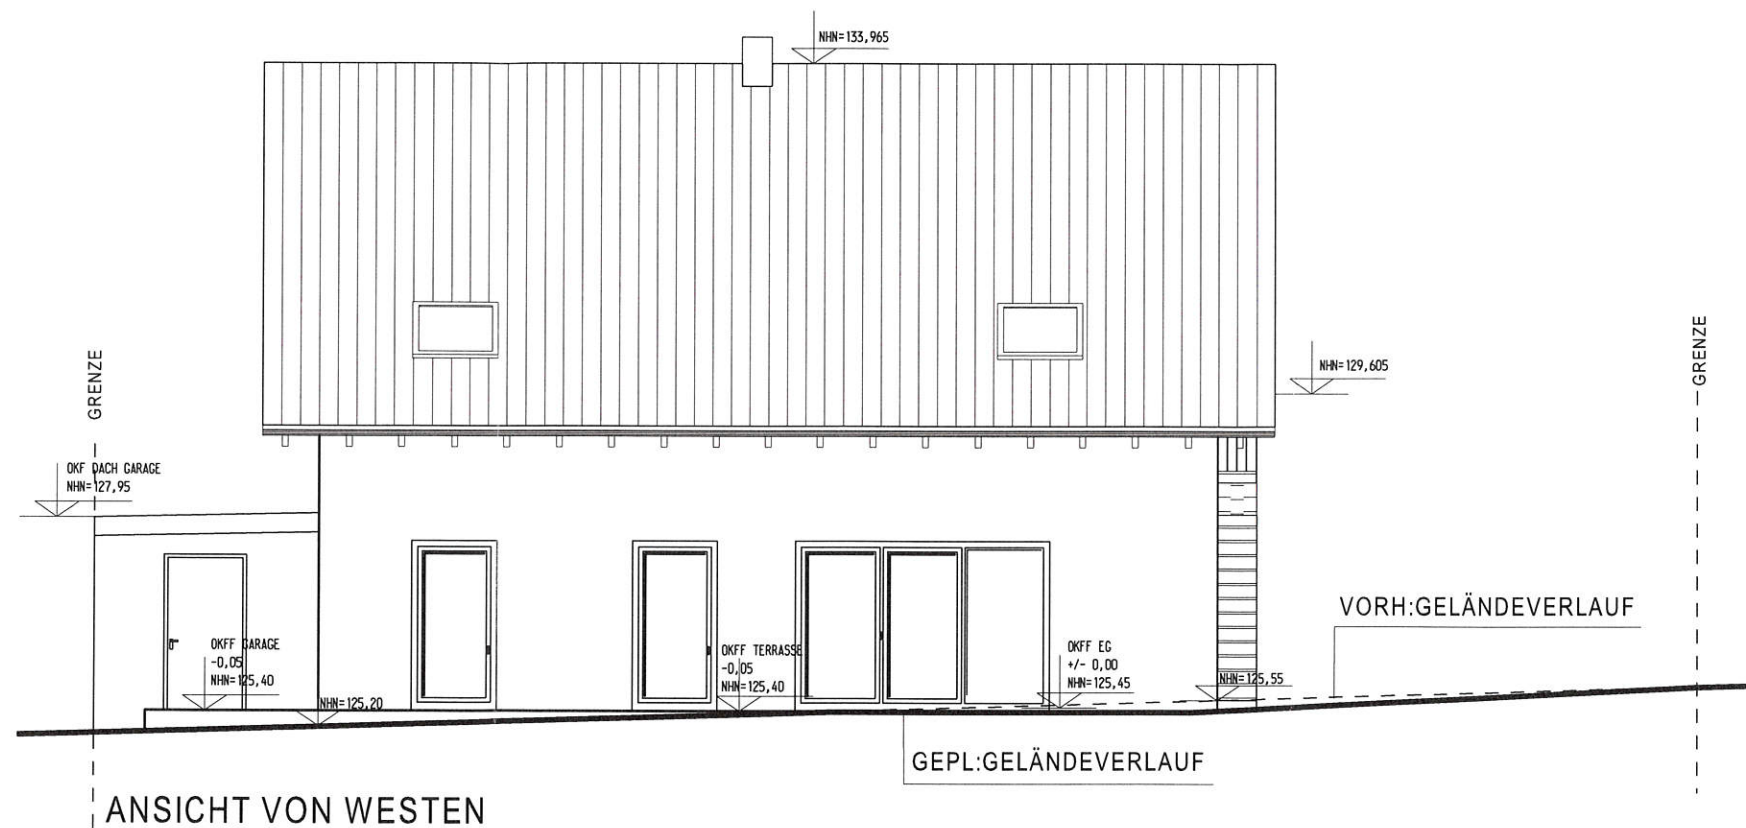

Bauaufsichtlich geprüft
und genehmigt
gemäß § 63/68 BauO NW in Verbindung
mit dem ausgestellten Bauschein
32754 Detmold, den

27. NOV. 2017


KREIS LIPPE
Der Landrat


- Technische Bauaufsicht -
Im Auftrag

24. Nov. 2017

BAUANTRAGSPLAN

Ingenieurbüro für Baustatik Gildestraße 2, 32657 Lemgo. Tel:05261-92022-21, Fax 05261-92022-20				
Bauherr:	ANDREAS OLEON LIEDER, HUNDENBURG STR. 21, 32791 LAGE			
Planverfasser:	Dipl.-Ing.Alexander Guse	Maßstab 1:100	Datum 21.11.2017	WEST ANSICHT
Der Bauherr:	Der Planverfasser:			

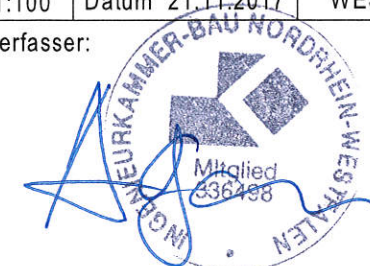

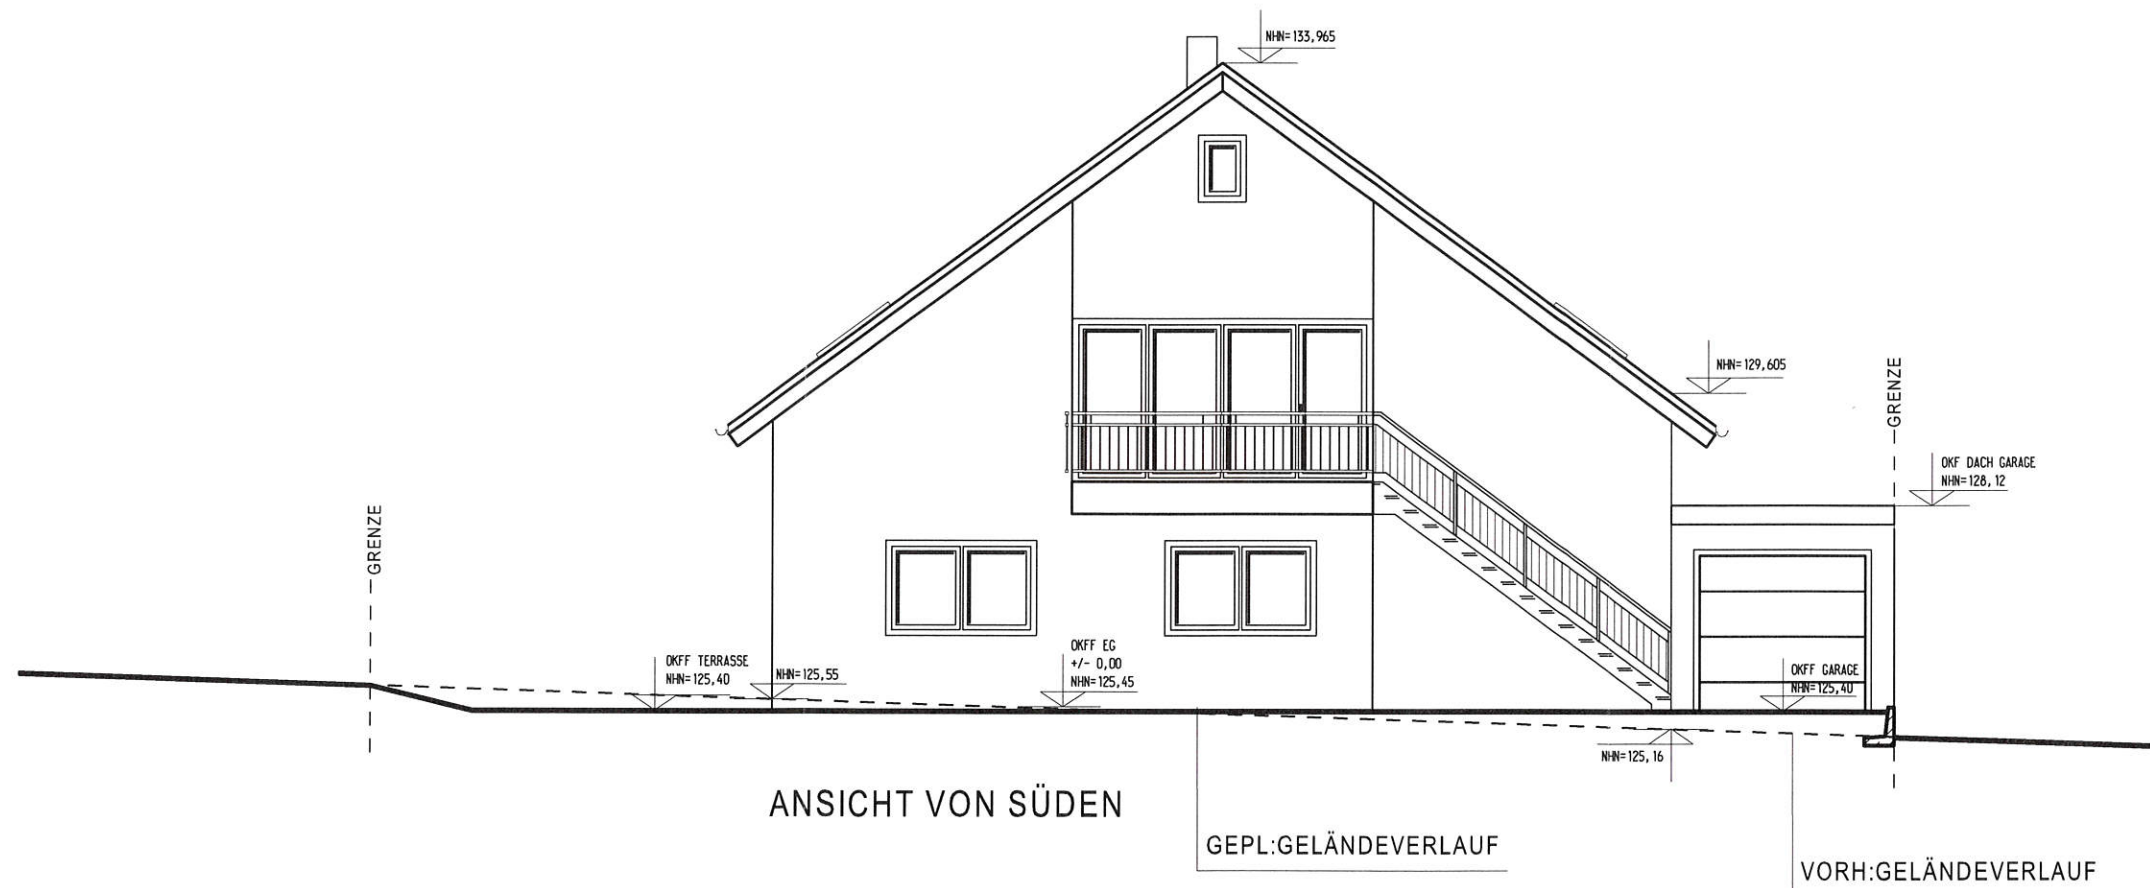

Bauaufsichtlich geprüft
und genehmigt
gemäß § 63/68 BauO NW in Verbindung
mit dem ausgestellten Bauschein
32754 Detmold, den

27. NOV. 2017

KREIS LIPPE
Der Landrat

- Technische Bauaufsicht -
Im Auftrag

24. Nov. 2017

BAUANTRAGSPLAN

Ingenieurbüro für Baustatik Gildestraße 2, 32657 Lemgo. Tel:05261-92022-21, Fax 05261-92022-20				
Projekt:	NEUBAU EINES ZWEIFAMILIENHAUSES, HOVEDISSER STR. 33818 LEOPOLDSHÖHE			
Bauherr:	ANDREAS u. OLEGA LIEBER, HINDENBURG STR. 21, 32791 LAGE			
Planverfasser:	Dipl.-Ing. Alexander Guse	Maßstab 1:100	Datum 21.11.2017	SÜD ANSICHT
Der Bauherr:		Der Planverfasser:		

